




LEGENDA

- co.g zasilanie - tworzywo - posadzka
- co.g powrót - tworzywo - posadzka
- co.g zasilanie - stal - pod stropem
- co.g powrót - stal - pod stropem
- co.g zasilanie - instalacja istniejąca
- co.g powrót - instalacja istniejąca
- opis pionów - stal
- opis działek - tworzywo
- opis działek - stal

ZESTAWIENIE ZAPOTRZEBOWANIA NA CIEPŁO DLA POSZCZĘOLNYCH POMIESZCZEN

SL2/CH/001	2371W
SL2/OF/002	2378W
SL2/SA/003	980W
SL2/SP/004	708W
SL2/SP/005	1486W
SL2/OF/006	4360W
SL2/OF/007	1993W
SL2/OF/008	1238W
SL2/OF/009	2384W
SL2/OF/010	1893W
SL2/OF/011	1233W
SL2/OF/012	730W
SL2/OF/013	1048W
SL2/OF/014	15174W
SL2/OF/015	599W
SL2/SA/016	1439W
SL2/SA/017	1071W
SL2/SP/018	2757W

ZAKRES:

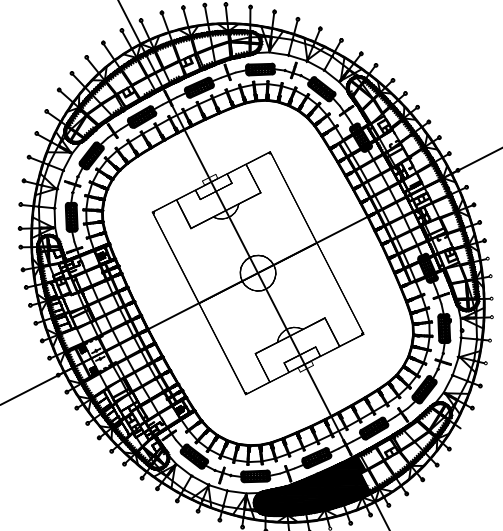

Inwestor / Client	
WROCLAW 2012 Sp. z o.o. al. Śląska 1, 54-118 Wrocław	
Jednostka Projektowa	Projektant Branżowy
Architektura i Planowanie Marcin Tobiasz ul. Koszykarska 39 54-134 WROCLAW E-mail: mrozbacz@archi.pl	Air Project Sp. z o.o. ul. Koszykarska 39 54-134 WROCLAW E-mail: airproject@wp.pl
Temat/Subject PROJEKT POWYKONAWCZY PRZEBUDOWA POMIESZCZEN W BUDYNKU SATELITARNYM WSCHODNIEM STADIONU MIEJSKIEGO WE WROCLAWIU, POZIOM SL3 AL. ŚLĄSKA 1 WROCLAW 54-118 DZ. NR 54/3; AM-3; OBRĘB - PILCZYCE	
projektował:	mgr inż. Paweł NOWAK SLK/6462/PWBS/15
sprawdził:	mgr inż. Piotr HENC SLK/2544/PWOS/09
projektant architektury	mgr inż. arch. MARCIN TOBIASZ 16/07/DOIA
Projekt/Project SATELITA POŁUDNIOWY - POZIOM TRZECI SL3	
Data/Date 30 czerwca 2016	Skala 1:100
Stadium PROJEKT POWYKONAWCZY	Branża INSTALACJE SANITARNE
NAZWA RYS. INSTALACJA CO	Numer rysunku/ CO-01