


ZAKRES:

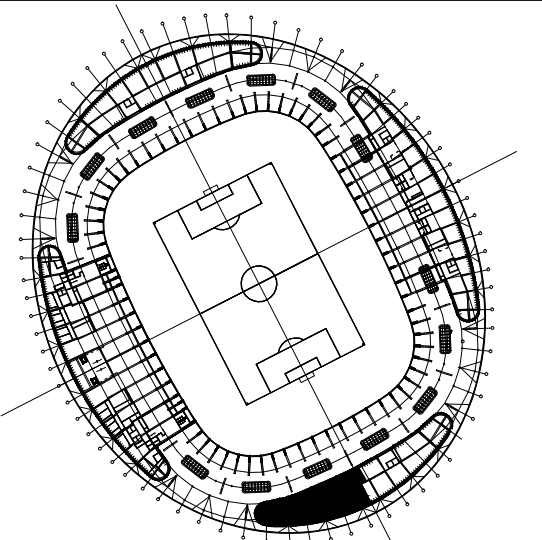

mgr inż. Paweł NOWAK mgr inż. Piotr HENC mgr inż. arch. MARCIN TOBIASZ	
SLK462/PWBS15 SLK2544/PWBS09 16/07/2016	
Projektant mgr inż. arch. MARCIN TOBIASZ	
SATELITA POŁUDNIOWY - POZIOM TRZECI	
10 czerwca 2016	
PROJEKT WYKONAWCZY	
INSTALACJA TRYSKACZY	
SL3	
Skala 1:50	
Instalacje Sanitarne	
Numer rysunku TRS-01	