

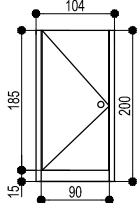
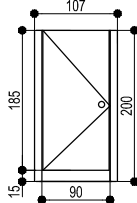
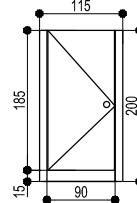
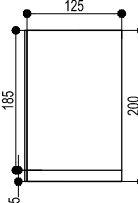


ZESTAWIENIE ŚCIANEK SYSTEMOWYCH W SANITARIATACH

Lp.		1	2	3	4	5
Oznaczenia		DK1	DK2	DK3	SK1	SK2
SCHEMAT						
WYMIARY W ŚWIETLE OŚCIEŻNICY DRZWI	S	90	90	90		
	H	200	200	200		
WYMIARY ZEWNĘTRZNY ELEMENTU	S	104	107	115	125	120
	H	200	200	200	200	200
ILOŚĆ	L/S2/005	-	-	-	-	-
	L/S2/007	3	2	-	-	4
	L/S2/009	-	-	2	1	-
	L/S2/013	-	-	-	-	2
	L/S2/014	-	-	-	-	1
	L/S2/032	-	-	-	-	1
	L/S2/033	-	-	1	1	-
RAZEM	L / P	3 / 2	- / 2	1 / 1	2	8
UWAGA		drzwi systemowe np. "ELTETE" - Compact 13mm wykonane z wys. ciśnieniowego laminatu HPL 24 Prześwit 15 cm od posadzki nóżki i słupki okrągłe systemowe	drzwi systemowe np. "ELTETE" - Compact 13mm wykonane z wys. ciśnieniowego laminatu HPL 24 Prześwit 15 cm od posadzki nóżki i słupki okrągłe systemowe	drzwi systemowe np. "ELTETE" - Compact 13mm wykonane z wys. ciśnieniowego laminatu HPL 24 Prześwit 15 cm od posadzki nóżki i słupki okrągłe systemowe	ścianka działowa systemowa np. "ELTETE" - Compact 13mm wykonana z wys. ciśnieniowego laminatu HPL 24 Prześwit 15 cm od posadzki nóżki i słupki okrągłe systemowe	ścianka działowa systemowa np. "ELTETE" - Compact 13mm wykonana z wys. ciśnieniowego laminatu HPL 24 Prześwit 15 cm od posadzki nóżki i słupki okrągłe systemowe
		kolor szary	kolor szary	kolor szary	kolor szary	kolor szary
OKUCIA		zamknięcie drzwi galkowe (zasuwka) stosowane np w systemie "ELTETE"	zamknięcie drzwi galkowe (zasuwka) stosowane np w systemie "ELTETE"	zamknięcie drzwi galkowe (zasuwka) stosowane np w systemie "ELTETE"		

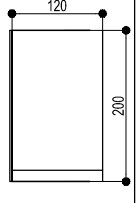

UWAGA - WYMIARY POSZCZEGÓLNYCH
ELEMENTÓW WEDŁUG
OBMIARU Z NATURY W TRAKCIE
REALIZACJI OBIEKTU.

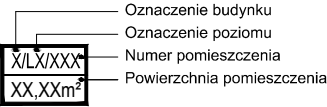

Obiekt/temat Przebudowa pomieszczeń w budynkach satelitarnych Stadionu Miejskiego w ramach zadania pn. "Zaprojektowanie przestrzeni biurowych na terenie Stadionu Miejskiego we Wrocławiu (pomieszczenia biurowe)".			
Adres Wrocław 54-118, al. Śląska 1			
Faza PPW	Data 14-06-2013	Umowa z dnia 15-05-2013	
Projektant/Sprawdzający	Specjalność	Nr uprawnień	Podpis
Projektant: mgr inż. arch. Jacek STRZELECKI	architektura	66/08/DOIA	
Sprawdzający: mgr inż. arch. Janusz BLACHOWSKI	architektura	8/75Wm	
Tytuł rys. Zestawienie ścianek sanitariatów			Nr strony
Skala 1:100		Nr rys. S.L2.A.06	

