LEGENDA:

- KS — Kanalizacja Sanitarna prowadzona pod stropem
- KS_P — Kanalizacja Sanitarna prowadzona pod budynkiem
- Kanalizacja Sanitarna prowadzona w warstwach posadzkowych
- Kanalizacja Sanitarna - podpicia pod przybory
- KT — Kanalizacja Technologiczna prowadzona pod stropem
- KT_P — Kanalizacja Technologiczna prowadzona pod budynkiem
- S — Simplin prowadzenie instalacji pod stropem
- Kanalizacja podciśnieniowa odwodnienia dachu
- KOA — Kanalizacja awaryjna podciśnieniowa odwodnienia dachu
- KO_P — Kanalizacja odwodnienia prowadzona pod posadzką
- Numeracja pionów
- Kanalizacja - Kierunek przepływu
- Kanalizacja - Rewizja
- Odwodnienia liniowe
- Kanalizacja - wpusty
- Kanalizacja - Kody wysokościowe odniesione do dna rurociągów, poniżej/wyżej do poziomu parteru budynku
- Kanalizacja - Piony kanalizacji sanitarnej
- Kanalizacja - Podejścia pod przybory kanalizacji sanitarnej
- Kanalizacja - Odsadzka pionów
- Kanalizacja - Klimakonwektor
- Kanalizacja - Klimatyzator

ZAKRES:

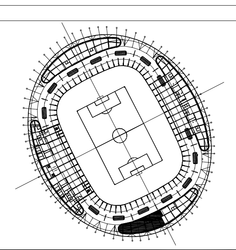

Inwestor / Client

WROCŁAW 2012 Sp. z o.o.
al. Śląska 1, 54-118 Wrocław

Jednostka Projektowa | Projektant Branżowy

Architektura i Planowanie Andrzej Tobiasz
54-104 WROCŁAW
E-mail: mbiznes@wp.pl

Air Project Sp. z o.o.
ul. Gen. Jerzego Ziętka 75
40-635 Katowice, NIP 9542744177
E-mail: biuro@airproject.pl

Temat/Subject

PROJEKT WYKONAWCZY
PRZEBUDOWA POMIESZCZEŃ W BUDYNKU SATELITARNYM WSCHODNIM STADIONU MIEJSKIEGO WE WROCŁAWIU.
POZIOM SL3
AL. ŚLĄSKA 1 | WROCŁAW 54-118 | DZ. NR 54/3; AM-3; OBRĘB - PLCZYCE

projektował	mgr inż. Paweł NOWAK	SLK/6462/PWBS/15
sprawdził	mgr inż. Piotr HENC	SLK/2544/PWOS/09
projektant architektury	mgr inż. arch. MARCIN TOBIASZ	16/07/DOIA

Projekt/Project

SATELITA POŁUDNIOWY - POZIOM TRZECI — SL3

Data/Date: 10 czerwca 2016	Skala: 1:50
Status: PROJEKT WYKONAWCZY	Branża: INSTALACJE SANITARNE
NAZWA RYS.: INSTALACJA KANALIZACYJNA	Numer rysunku: KAN-01