- DZIAŁKA INSTALACJI WODY ZIMNEJ
- DZIAŁKA INSTALACJI WODY CIEPŁEJ
- DZIAŁKA INSTALACJI CYRKULACJI
- DZIAŁKA INSTALACJI P.POŻ.
- DZIAŁKA INSTALACJI WODY SZAREJ DLA WC

zw50x4,5 ŚREDNICA DZIAŁKI INSTALACJI WODY ZIMNEJ
cw50x4,5 ŚREDNICA DZIAŁKI INSTALACJI WODY CIEPŁEJ
cwc20x2,25 ŚREDNICA DZIAŁKI INSTALACJI CYRKULACJI
p.poż. DN32 ŚREDNICA DZIAŁKI INSTALACJI P.POŻ.
zwwcØ32x3,0 ŚREDNICA DZIAŁKI INSTALACJI WODY SZAREJ DLA WC
Hd: +3,71 m WYSOKOŚĆ PROWADZENIA INSTALACJI (WYS. DNA RURY WRAZ Z IZOLACJĄ)

- PION LOKALNY - ZEJŚCIE NA WYSOKOŚĆ 0,40 m OD POSADZKI
- ZAWÓR KULOWY KOŁNIERZOWY WG DIN 1988
- ZAWÓR KULOWY WG DIN 1988
- ZAWÓR RÓWNOWAŻĄCY PRZEPŁYW WRAZ Z DEZYNFEKCJĄ
- ZAWÓR ĆWIERĆOBROTOWY
- ZAWÓR PŁYWAKOWY
- WODOMIERZ
- PODGRZEWACZ ELEKTRYCZNY
- BATERIA CZERPALNA
- BATERIA CZERPALNA Z RUCHOMĄ WYLEWKĄ
- BATERIA CZERPALNA NATRYSKOWA
- ZAWÓR CZERPALNY ZE ZŁĄCZKĄ DO WĘŻA - ODLEGŁOŚĆ OD POSADZKI: 0,85M
- WPUST PODŁOGOWY
- ZAWÓR HYDRANTOWY W SZAFIE WNĘKOWEJ WRAZ Z GAŚNICĄ
- ZESTAW PODNOSZENIA CIŚNIENIA
- FILTR SIATKOWY
- ZAWÓR ANTYSKAŻENIOWY (KLASY BA / EA)
- ZAWÓR PIERWSZEŃSTWA / / ZAWÓR Z CEWKĄ ELEKTROMAGNETYCZNĄ

UWAGA:
INSTALACJE W POMIESZCZENIACH PROWADZIĆ W ŚCIANACH I NA SŁUPACH
INSTALACJE PROWADZONE NA ZEWNĄTRZ BUDYNKU (PRZESTRZENIE OTWARTE) NALEŻY IZOLOWAĆ CIEPLNIE I DODATKOWO ZABEZPIECZYĆ KABLEM GRZEJNYM

ZAKRES:

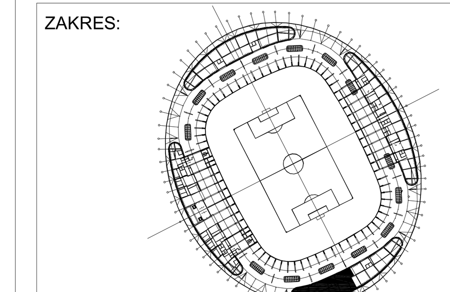

Inwestor / Client
WROCŁAW 2012 Sp. z o.o.
al. Śląska 1, 54-118 Wrocław

Jednostka Projektowa
Architektura i Planowanie Marcin Tobiasz
ul. Kaszubska 29, 54-134 WROCŁAW
E-mail: mtobiasz@archit.pl

Projektant Branżowy
Air Project Sp. z o.o.

Temat/Subject
PROJEKT WYKONAWCZY
PRZEBUDOWA POMIESZCZEŃ W BUDYNKU SATELITARNYM WSCHODNIM STADIONU MIEJSKIEGO WE WROCŁAWIU.
POZIOM SL3
AL. ŚLĄSKA 1 | WROCŁAW 54-118 | DZ. NR 54/3; AM-3; OBRĘB - PILCZYCE

projektował: mgr inż. Paweł NOWAK	SLK/6462/PWBS/15
sprawdził: mgr inż. Piotr HENC	SLK/2544/PWOS/09
projektant architektury: mgr inż. arch. MARCIN TOBIASZ	16/07/DOIA

Projekt/Project: SATELITA POŁUDNIOWY - POZIOM TRZECI — SL3
Data/Date: 10 czerwca 2016 — Skala: 1:50
Stadium: PROJEKT WYKONAWCZY — Branża: INSTALACJE SANITARNE
NAZWA RYS.: INSTALACJA WODOCIĄGOWA — Numer rysunku: WOD-01